

# 道路位置図 (指定・変更・廃止)

- 1、申請に係る土地の地名地番 朝霞市本町1丁目  
 1736-6  
 1736-5  
 1735-4  
 1735-3  
 1736-10



- 2、申請に係る道路の幅員、延長及び面積  
 幅員 変更前 4.000メートル・延長 変更前 22.10メートル・面積 変更前 88.80平方メートル  
 変更後 34.66メートル・延長 変更後 34.66メートル・面積 変更後 137.52平方メートル

- 3、利用宅地総面積  
 変更前 516.58平方メートル  
 変更後 299.49平方メートル (道路部分 137.52㎡)

縮尺	付近見取図	
	地籍図	
	構造図	1/50
	公図の写し	1/600


※道路の位置の指定・ <del>変更</del> ・ <del>廃止</del> 台帳			
告示年月日	年5.1.月8日	指定年月日	年12.25日
告示番号	第3号	番号	第3号

朝霞市本町1丁目1736-29.1部(道路敷と自営部)面積2.00㎡

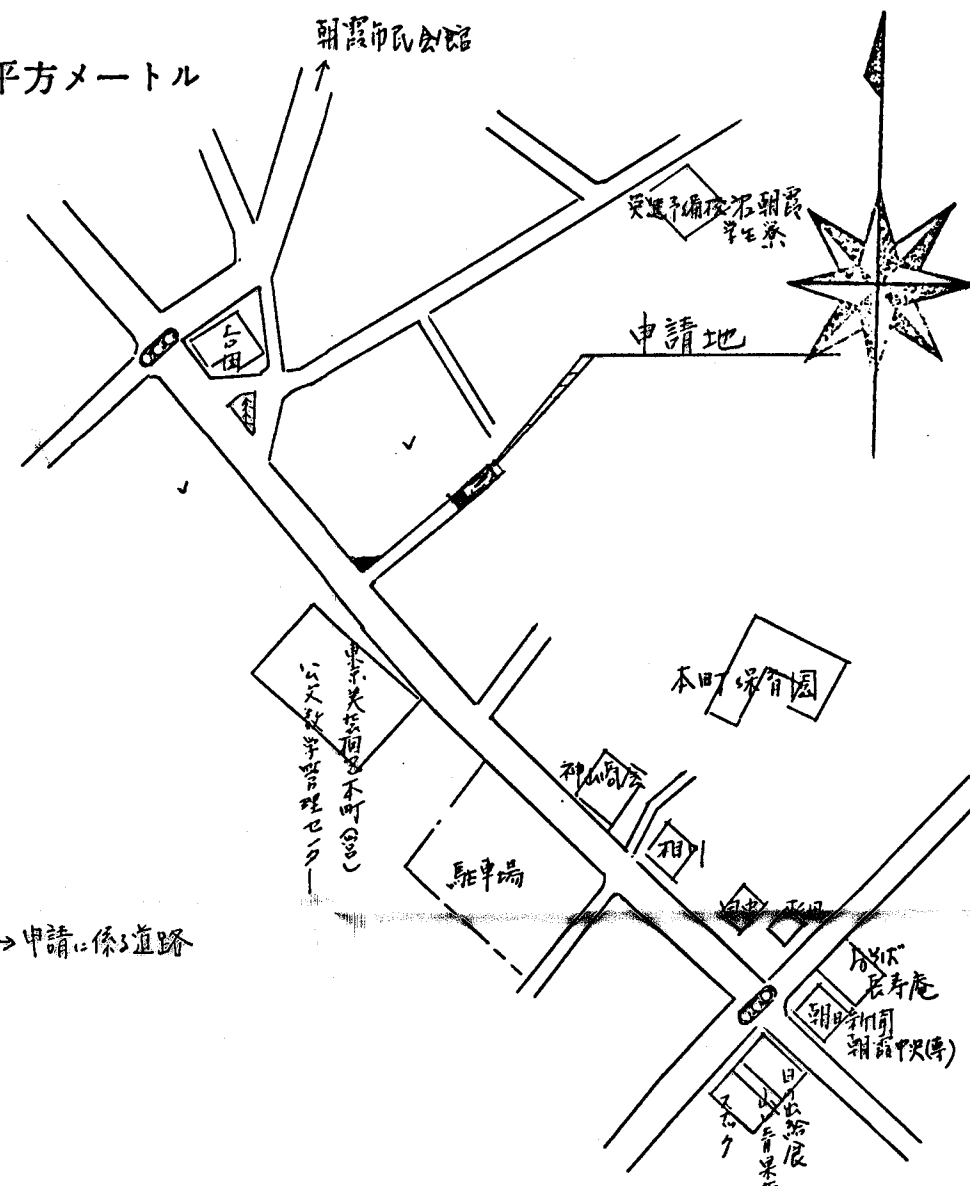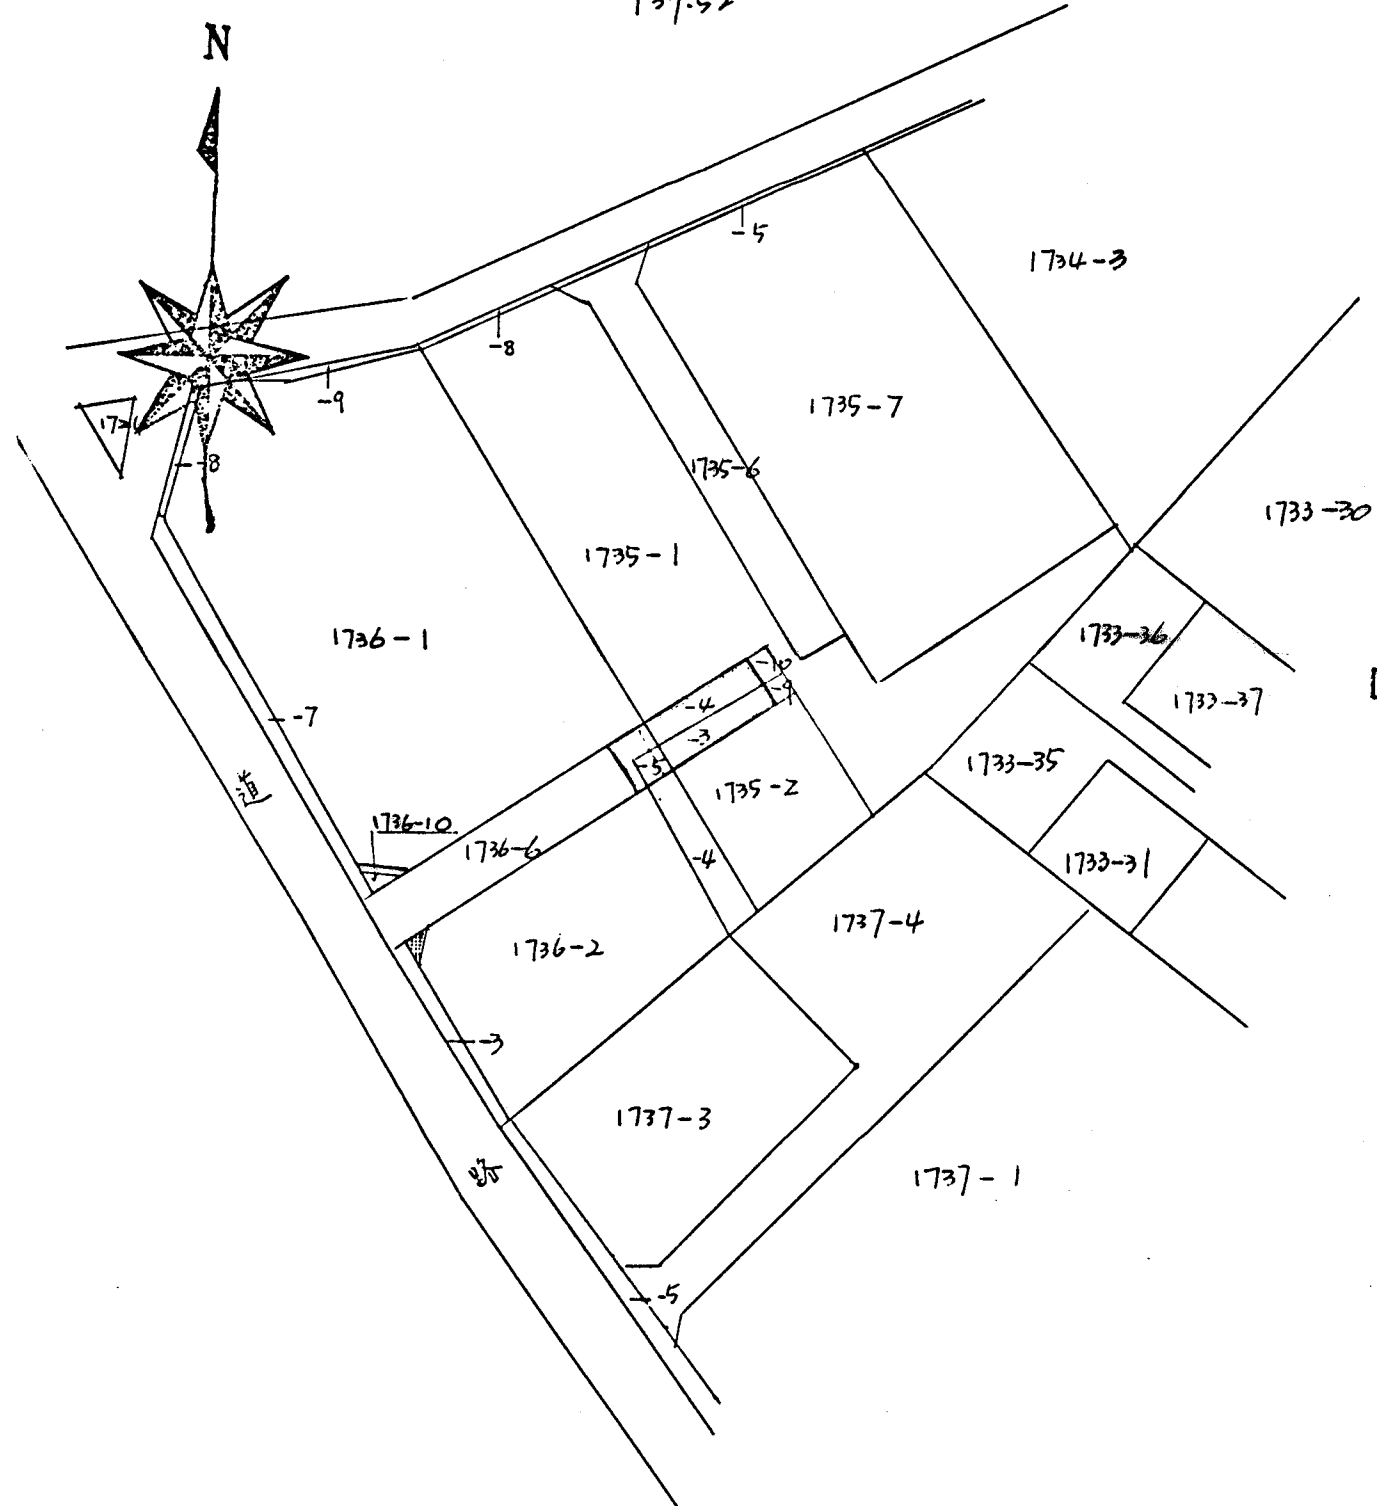


案内図

公図写 1/600

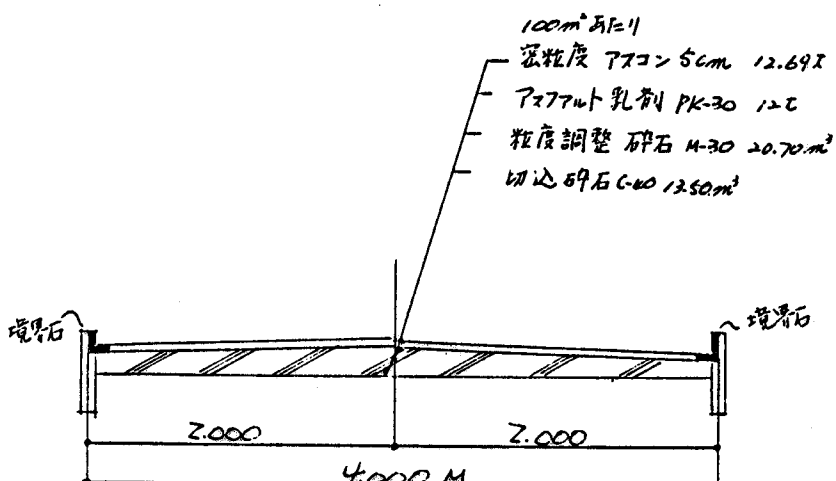

構造図 1/50

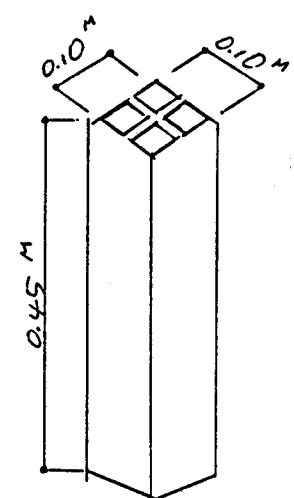

境界石 1/10

(凡例)

方	位		郡	界	
道路位置の標識			都市計画路線		
主要出入口			既存道路		
井			申請する道路の位置 (自動車転回広場を含む)		
生			指定された道路の位置及び建築線 (指定年月日及び番号を記入のこと)		
予定建築物 (用途を記入のこと)			廃止される道路の位置		
既存建築物 (用途を記入のこと)			予定する道路の位置		
敷地境界			擁壁		
地番界			高圧線		
市町村界			水路及び土揚敷		

- (注意)
- 承諾書の「権利別」欄には、申請に係る土地（隣接土地を含む。）の所有者、使用者及び建築物又は工作物の所有者若しくはその他の権利者名をそれぞれ記入すること。
  - 図面中に、地番、権利別及び氏名をそれぞれ記入すること。
  - 申請の道路の幅員、延長及び面積の単位は、メートル（少数点以下2位まで）とすること。
  - 付近見取図、地籍図、道路構造図、自動車転回広場の構造図、公図の写し及び土地に高低さがある場合はその断面図を記入すること。
  - 道路及び自動車転回広場の構造図には、側溝等及び路面の構造を記入すること。
  - 付近見取図と地籍図の方位は、一致させること。
  - 隣接境界又は測量の基点から申請道路までの距離を記入すること。
  - ※欄には、記入しないこと。


# 道路位置図

(指定・変更・廃止)


原本照合済

変更  
道路位置指定  
4年12月25日  
第3号

縮尺	付近見取図	
	地籍図	1/250
	構造図	
	公図の等七	

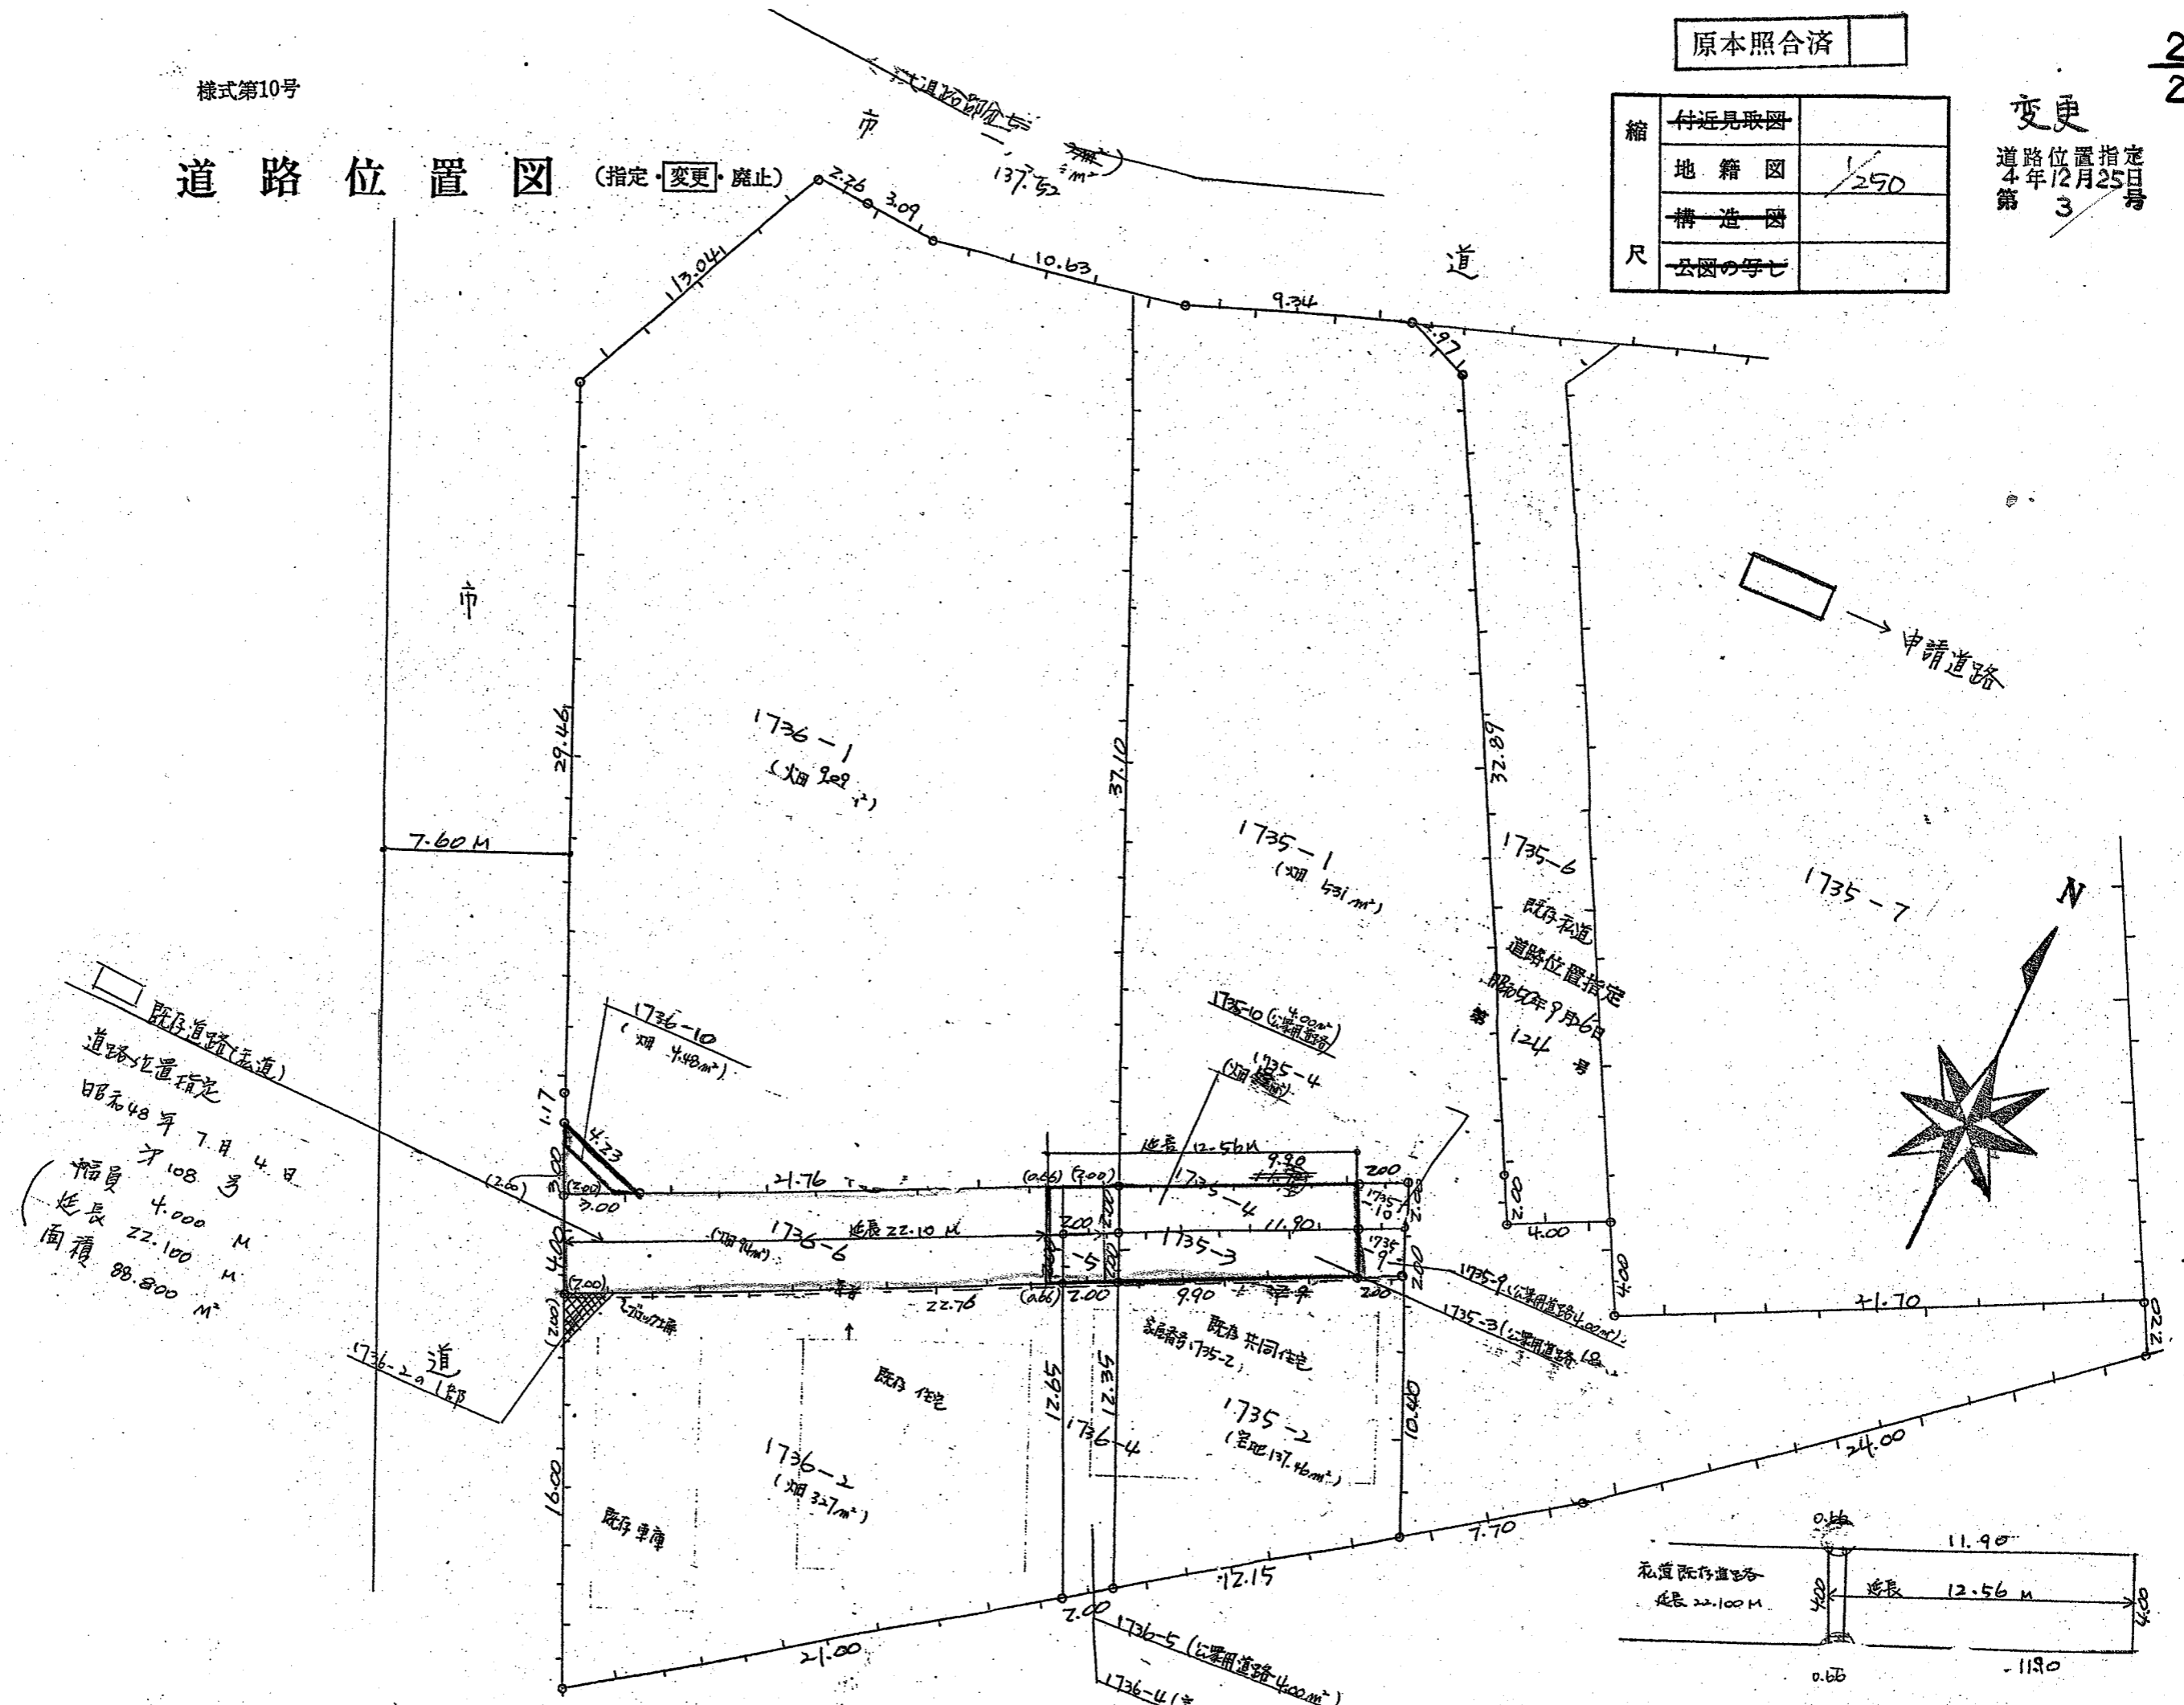

既存道路(私道)  
道路位置指定  
昭和48年7月4日  
幅員 4.000 M  
延長 22.100 M  
面積 88.800 M<sup>2</sup>

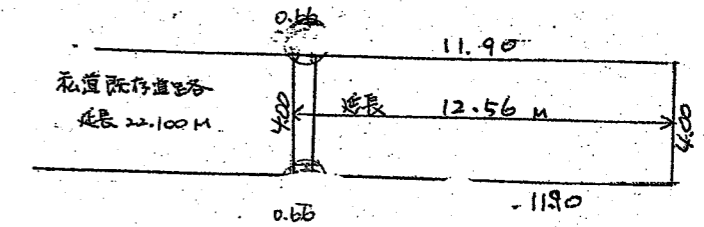

地籍測量図 1/250

申請道路部分図 1/500 (延長 22.100 + 12.56 = 34.66 (M))