

道路位置図

第122号
(変更)

指定年月日 昭和52年9月11日 番号 第122号

1. 申請に係わる土地の地名地番

埼玉県朝霞市大字浜崎字六万堂1299~17





2. 申請に係わる道路の幅員、延長及び面積

幅員: 4.00m 延長: ~~22.45~~^{0.65}m 面積: ~~77.00~~平方m

3. 利用宅地総面積 441.24平方m

縮尺	付近見取図	
	地籍図	1/300
	構造図	1/50
	公園の写し	1/600

S51.8.13
第122号
延長 23.10m → 22.45m

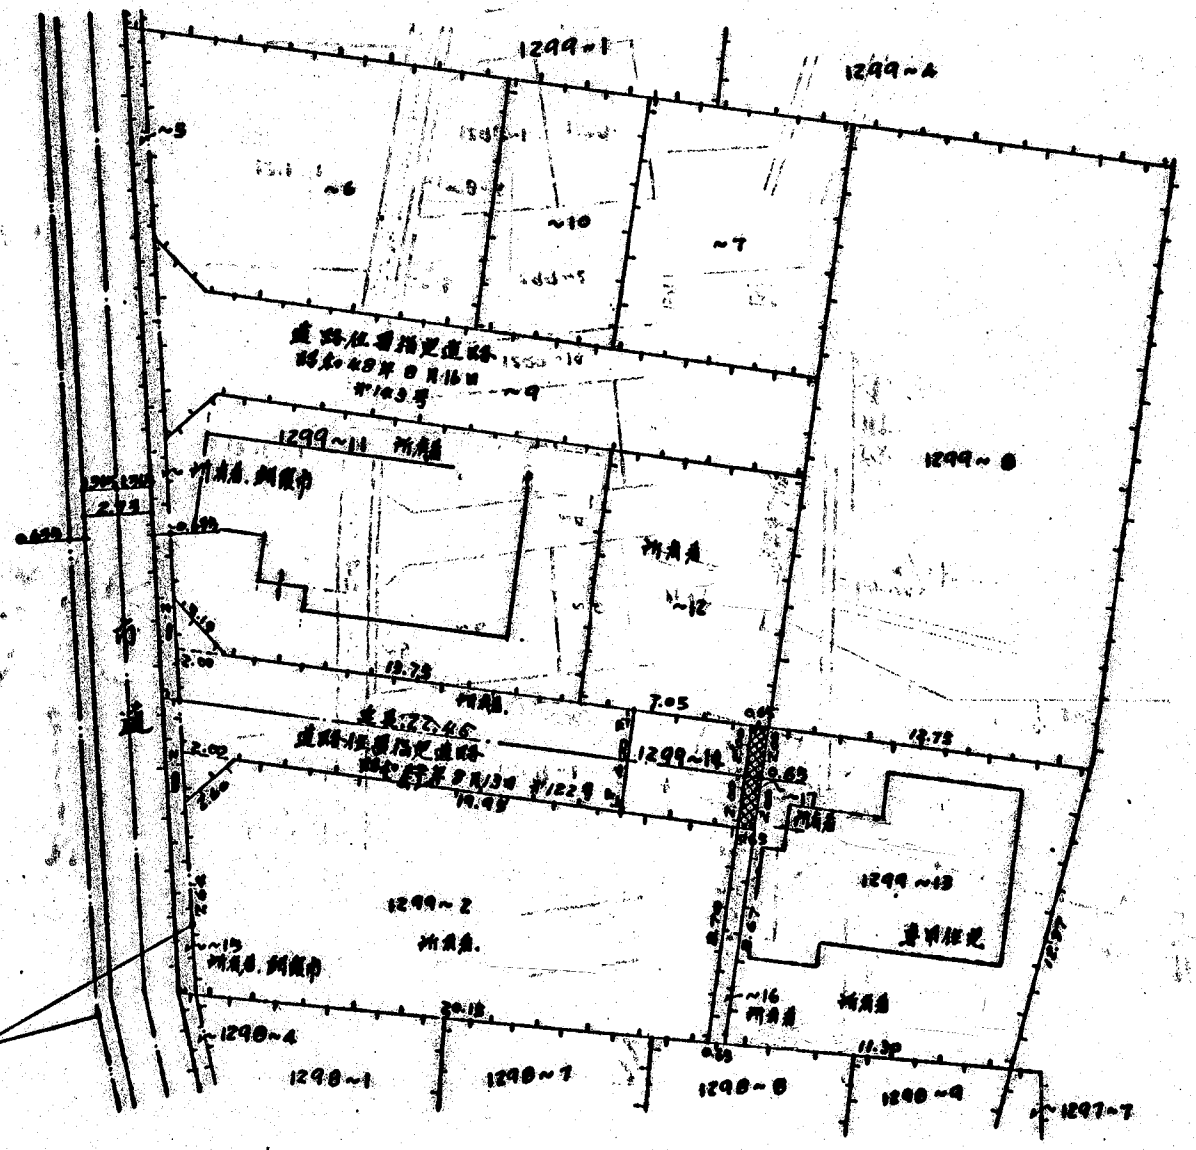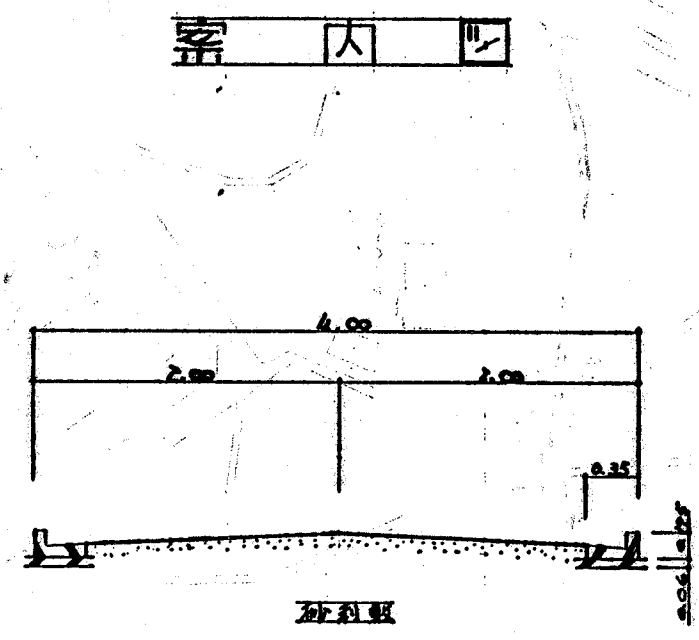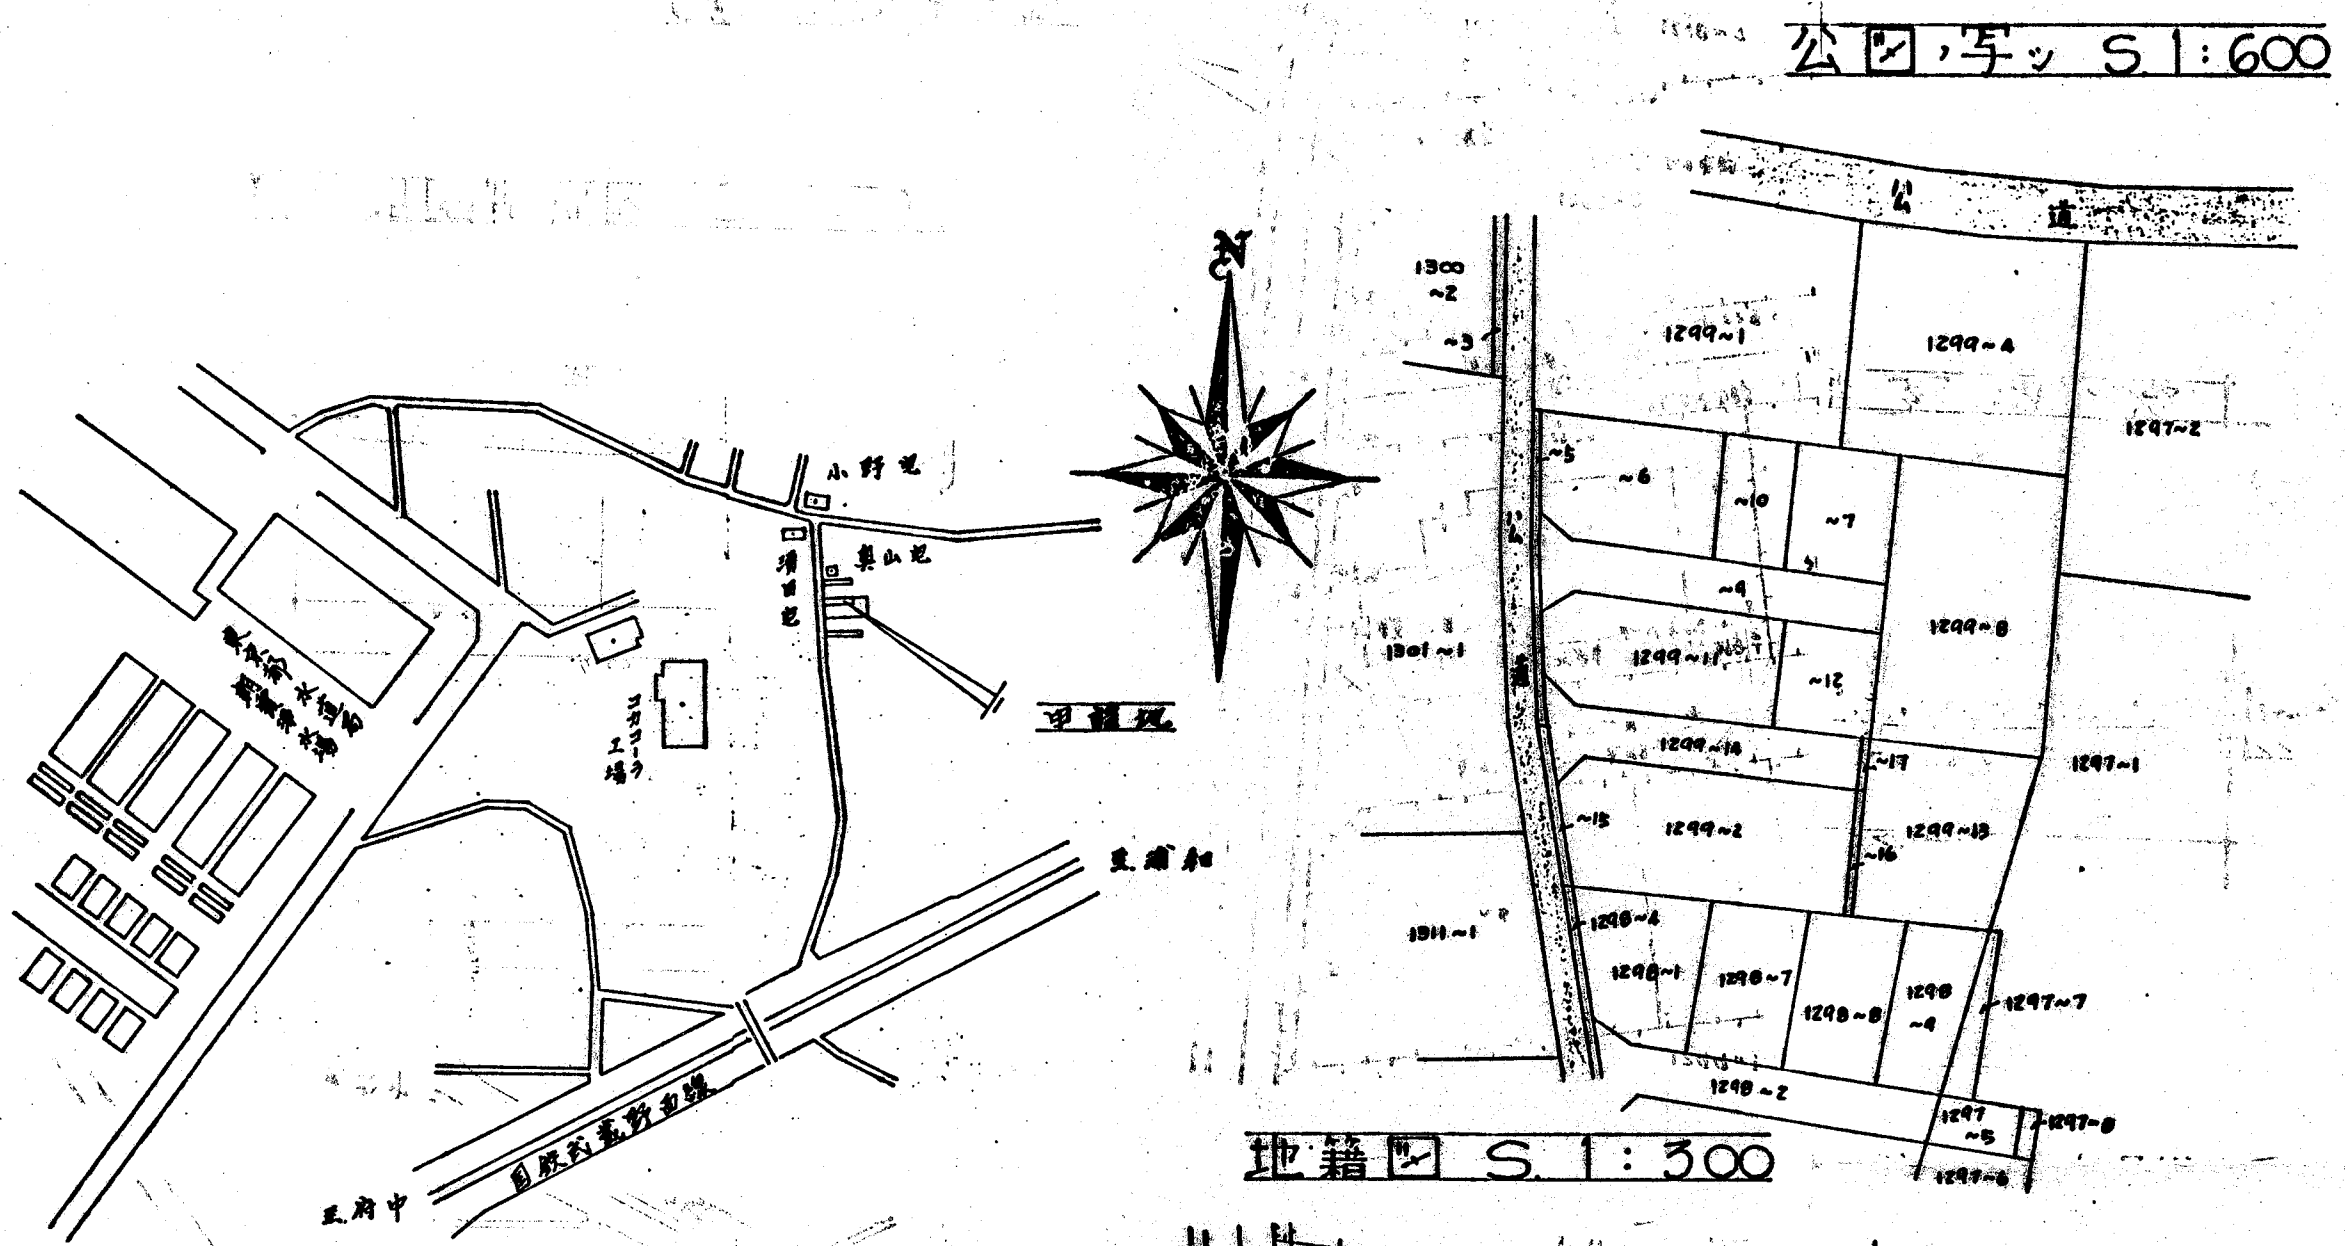


索引番号 49-10